


СХЕМА РАЗМЕЩЕНИЯ ПРОЕКТИРУЕМОГО ОБЪЕКТА (ПРИСТРОЙКИ)



Выполнил:

ГАП ООО Томское проектно-сметное
Бюро *Ильин С.А.*

ОХРАННАЯ
ЗОНА
ГАЗОПРОВОДА

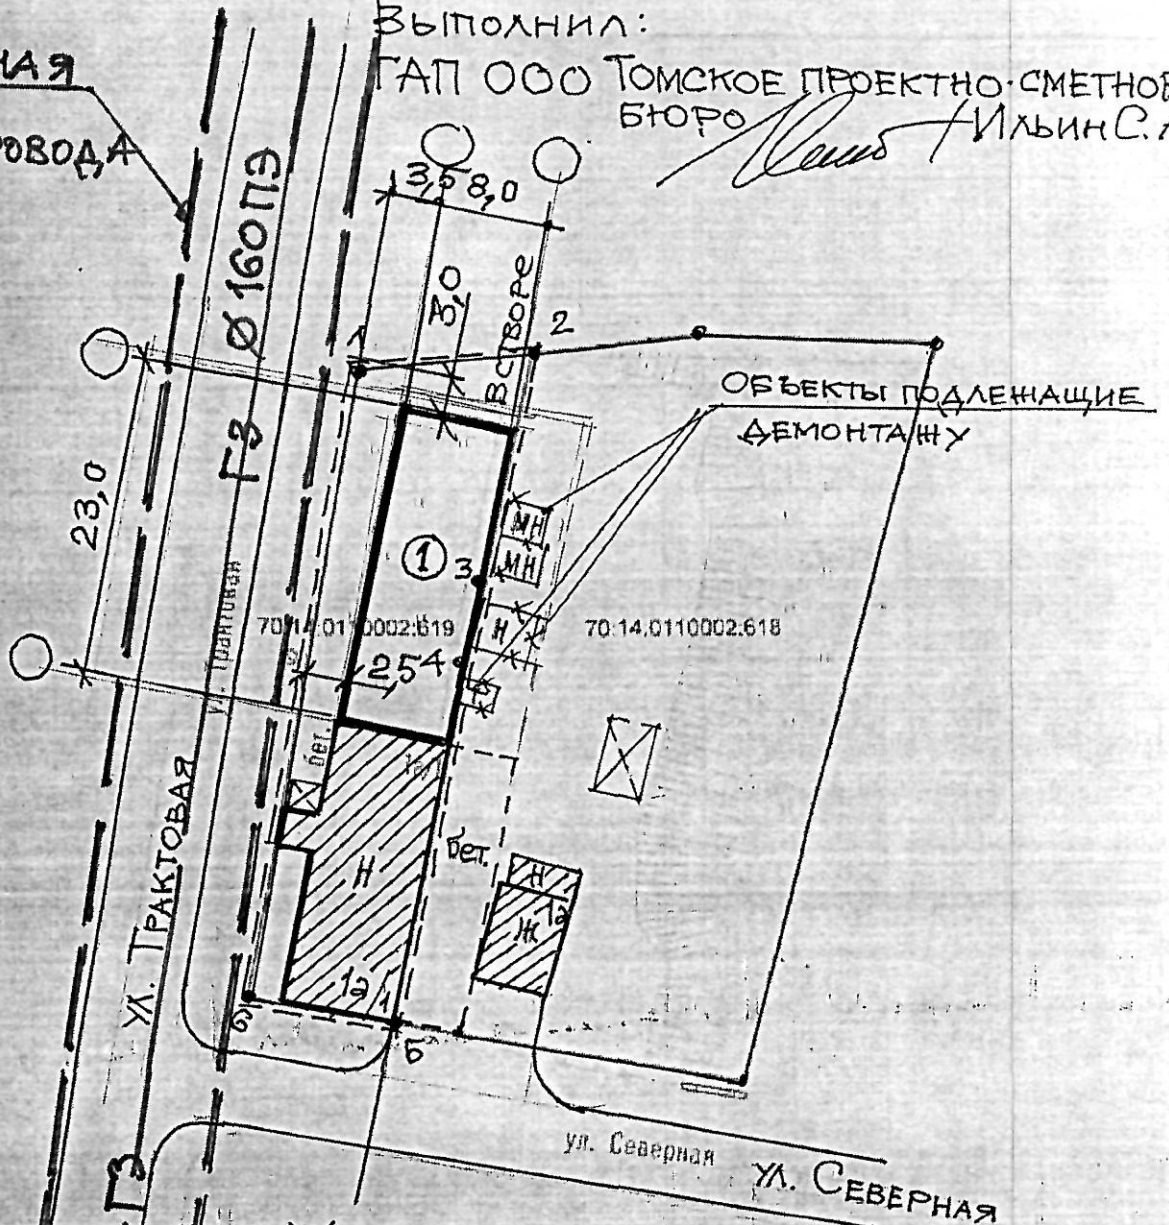

ОБЪЕКТЫ ПОДЛЕЖАЩИЕ
ДЕМОНТАЖУ

УСЛОВНЫЕ ОБОЗНАЧЕНИЯ



СУЩЕСТВУЮЩИЕ ЗДАНИЯ И СООРУЖЕНИЯ



ПЛАНИРУЕМАЯ, ПРОЕКТИРУЕМАЯ
ПРИСТРОЙКА



ГРАНИЦА ЗЕМЕЛЬНОГО УЧАСТКА

Зам. Диспетчера В.Д. Гайер
Инженер
Исполнитель В.В. Гайер

Исполнительная съемка земельного участка
расположенного по адресу Томская область, Томский район
с. Курлек, ул. Северная, №1а/1ул. Северная, №1а

Чертеж исполнительной съемки
Масштаб 1:500

Стадия	Лист	Листов
	1	1

ООО "Земля и недвижимость"